



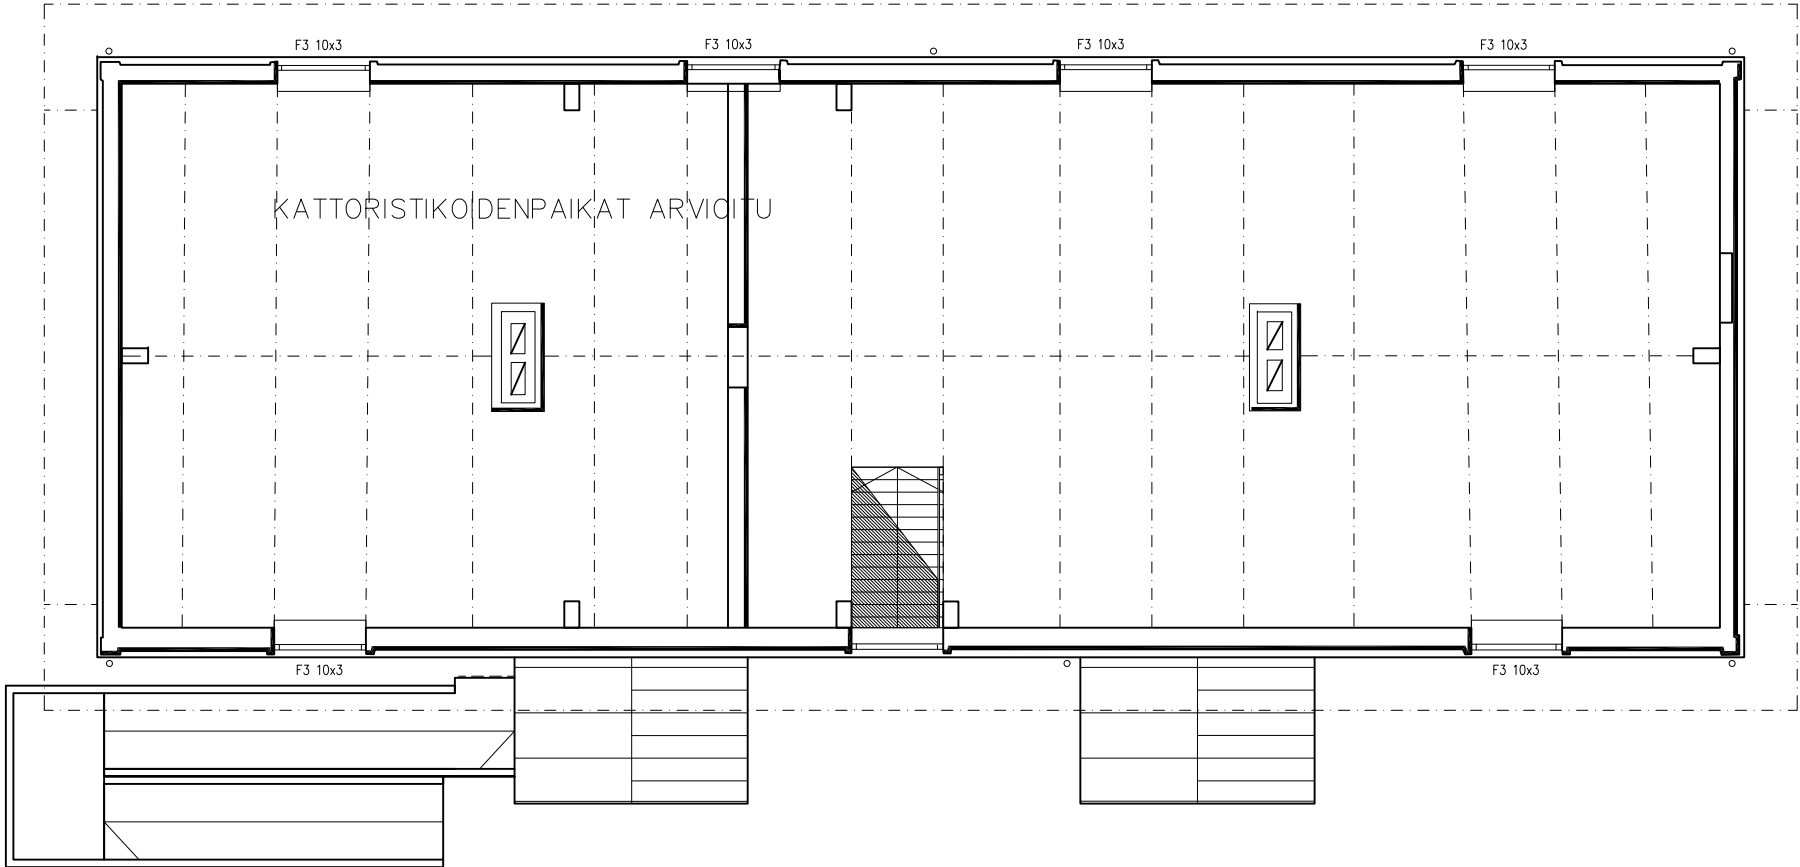

ULLAKKO

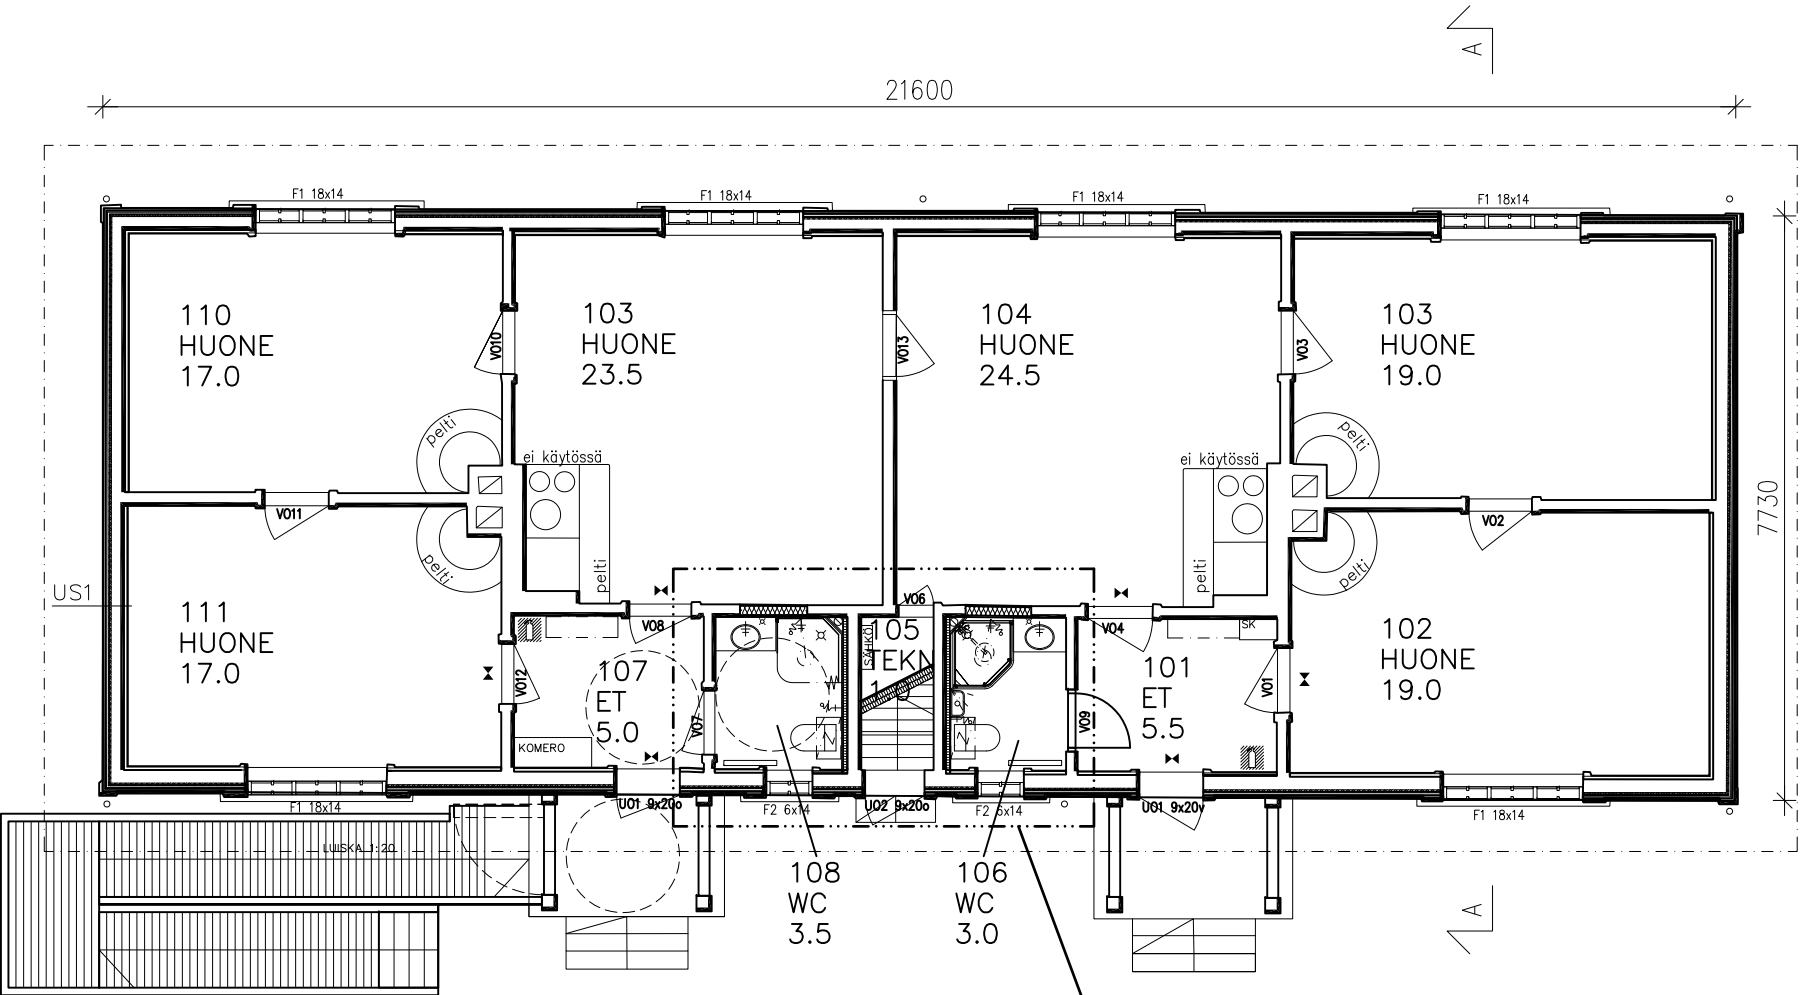

POHJA 1.KRS

LOPPUPIIRUSTUS 18.6.2015

K.osa/Kylä Varjaka (430)	Kortteli/Tila 80	Tontti/Rn:o 3	Viranomaisen arkistointimerkintäjä varten		
Rakennustoimenpide KÄYTTÖTARKOITUKSEN MUUTOS			Piirustuslaji PÄÄPIIRUSTUS		Juoks.n:o
Rakennuskohteen nimi, osoite ja kiinteistönnumero Varjakan kartanon <i>H U L I N A</i> Franzeninkuja 1, 90470 Varjaka Kiinteistönnumero: 6476			Piirustuksen sisältö POHJAPIIRUSTUS 1.KRS ULLAKKO		Mittakaavat 1 : 100 1 : 100
 Teppo toimisto(a))teppo.fi (08) 535 4400 Nummikatu 10 90100 OULU			Suunnitteluala	Työn numero	Piirustuksen numero
			ARK	487	101
Vastuullinen suunnittelija: nimi, tutkinto, allekirjoitus Jorma Teppo, arkkitehti SAFA			Tiedoston nimi HULINA 101-102.dwg		Muutos
			Päiväys 1.12.2014		

OULU | Tilakeskus

PL 30 (Kiilakiventie 1, 6.krs)
90015 Oulun kaupunki
www.ouka.fi/tilakeskus