



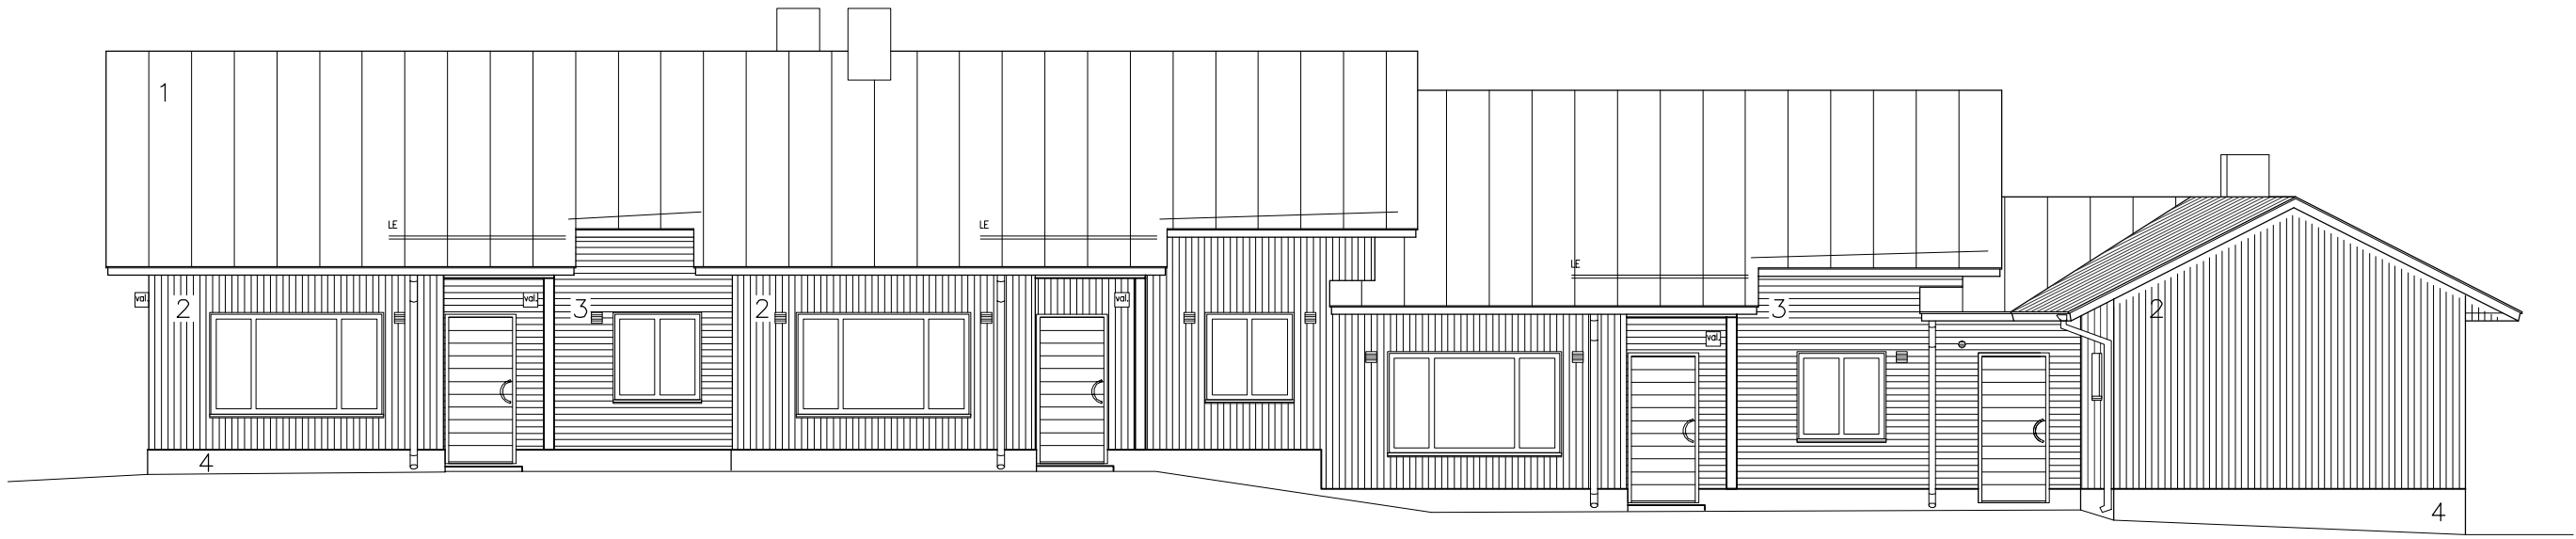


JULKISIVU ITÄÄN



- JULKISIVUMATERIAALIT
1 KONESAUMAPELTI, VÄRI TUMMANRUSKEA
2 MAALATTU VERHOUSLAUTA,
3 MAALATTU VERHOUSLAUTA,
4 SILEÄVALETTU BETONI, MAALATTU

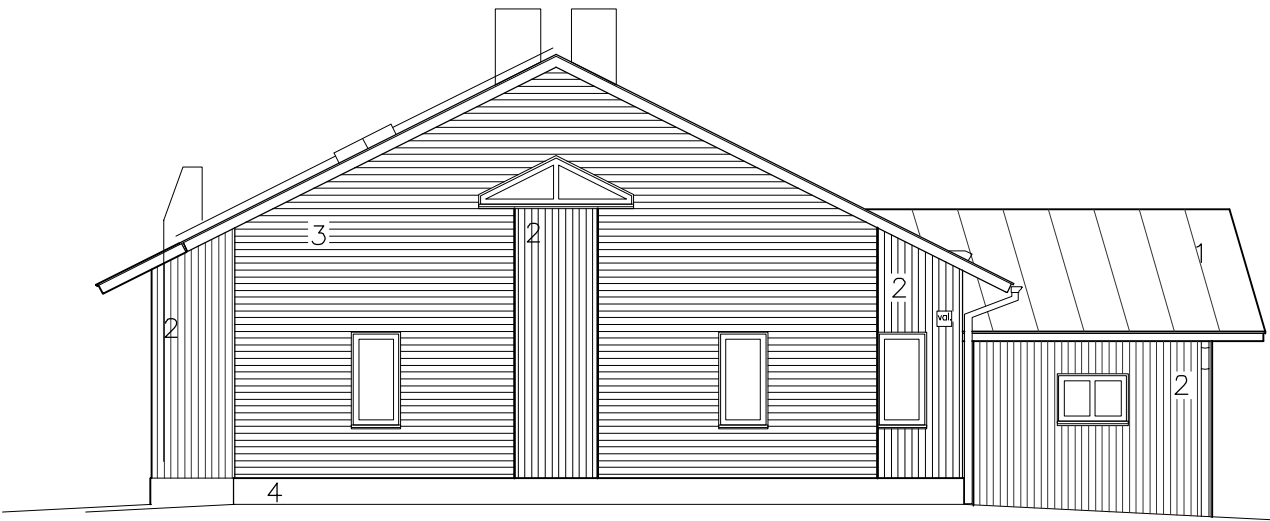

JULKISIVU ETELÄÄN

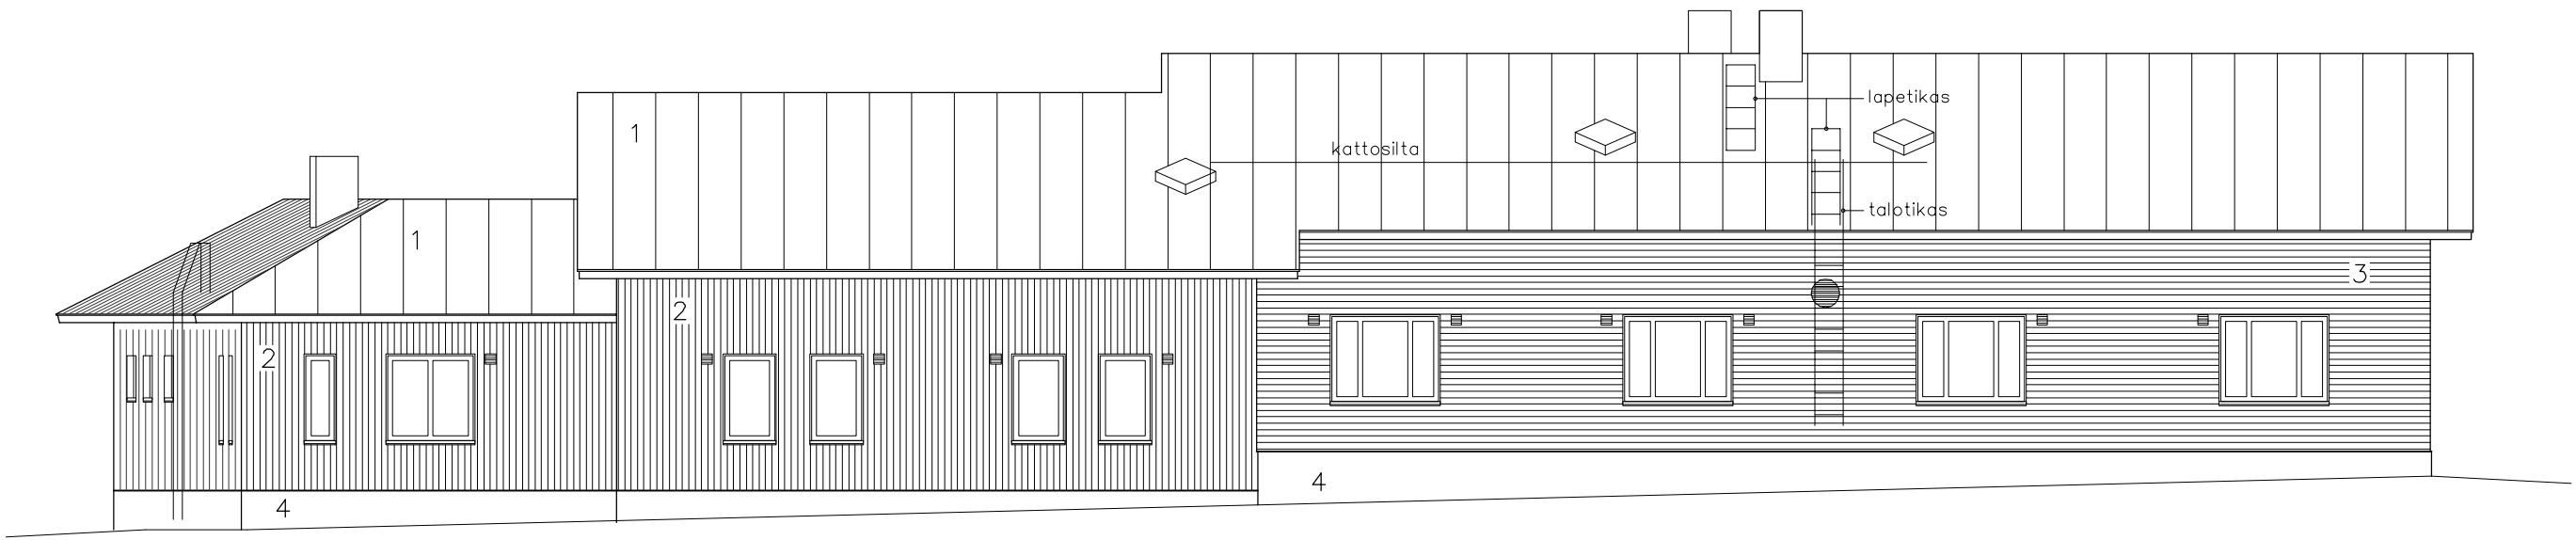

JULKISIVU LÄNTEEN

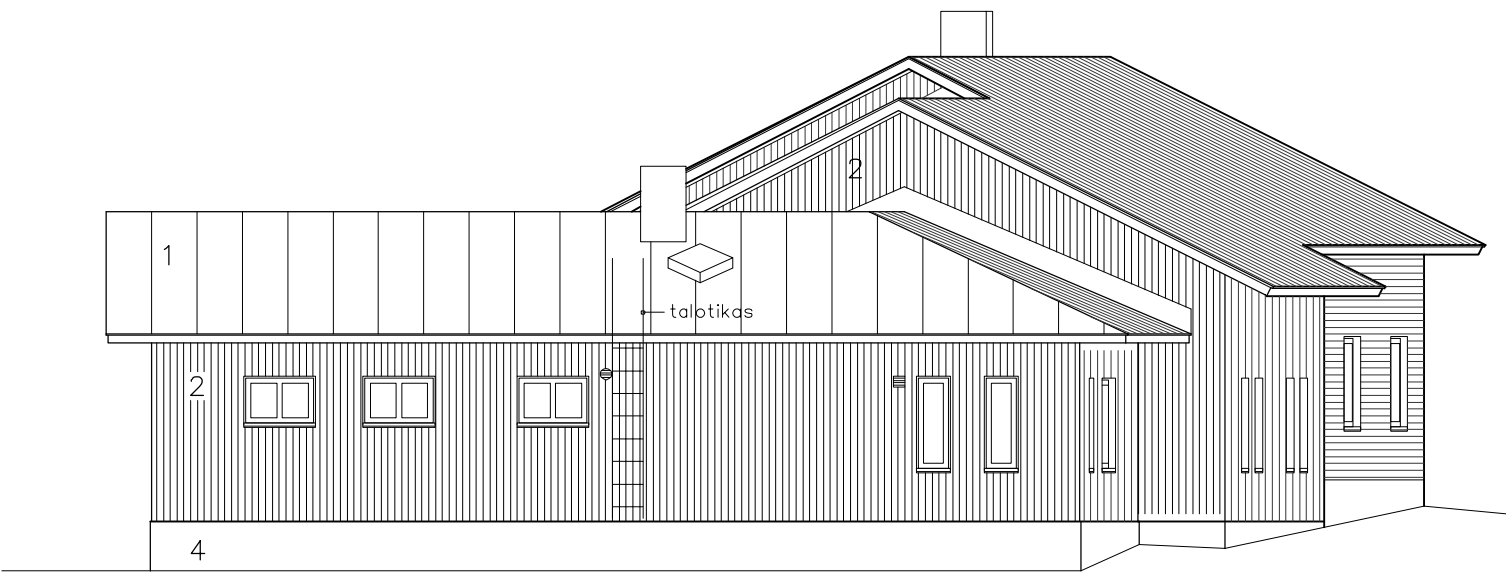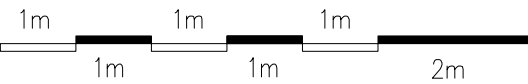

JULKISIVU POHJOISEEN

Rakennusta ei ole tarkemittattu.			
33641 Asumisen tukipiste, Antinkuja 4, 80100 Joensuu			04.02.2014
LOPPUPIIRUSTUS 21.5.2012			
Kaup.osa/Kylä SIRKKALA (13)	Kortteili/Tila 1305	Tontti/RNo 8	Viranomaisen arkistointimerkintäjä varten
MUUTOS Työn nimi			Piirustuslaji PÄÄPIIRUSTUS Piirustuksen sisältö
ASUMISEN TUKIPISTE ANTINKUJA 4, 80100 JOENSUU			JULKISIVUT 1:100
Suunnittelijan nimi, päiväys Rakennuttajatoimisto Protiimi Oy Kuurnankatu 37 80130 Joensuu 08.02.2012			Suunnitteluala, työn numero ja piirustuksen numero Muutos ARK 004