


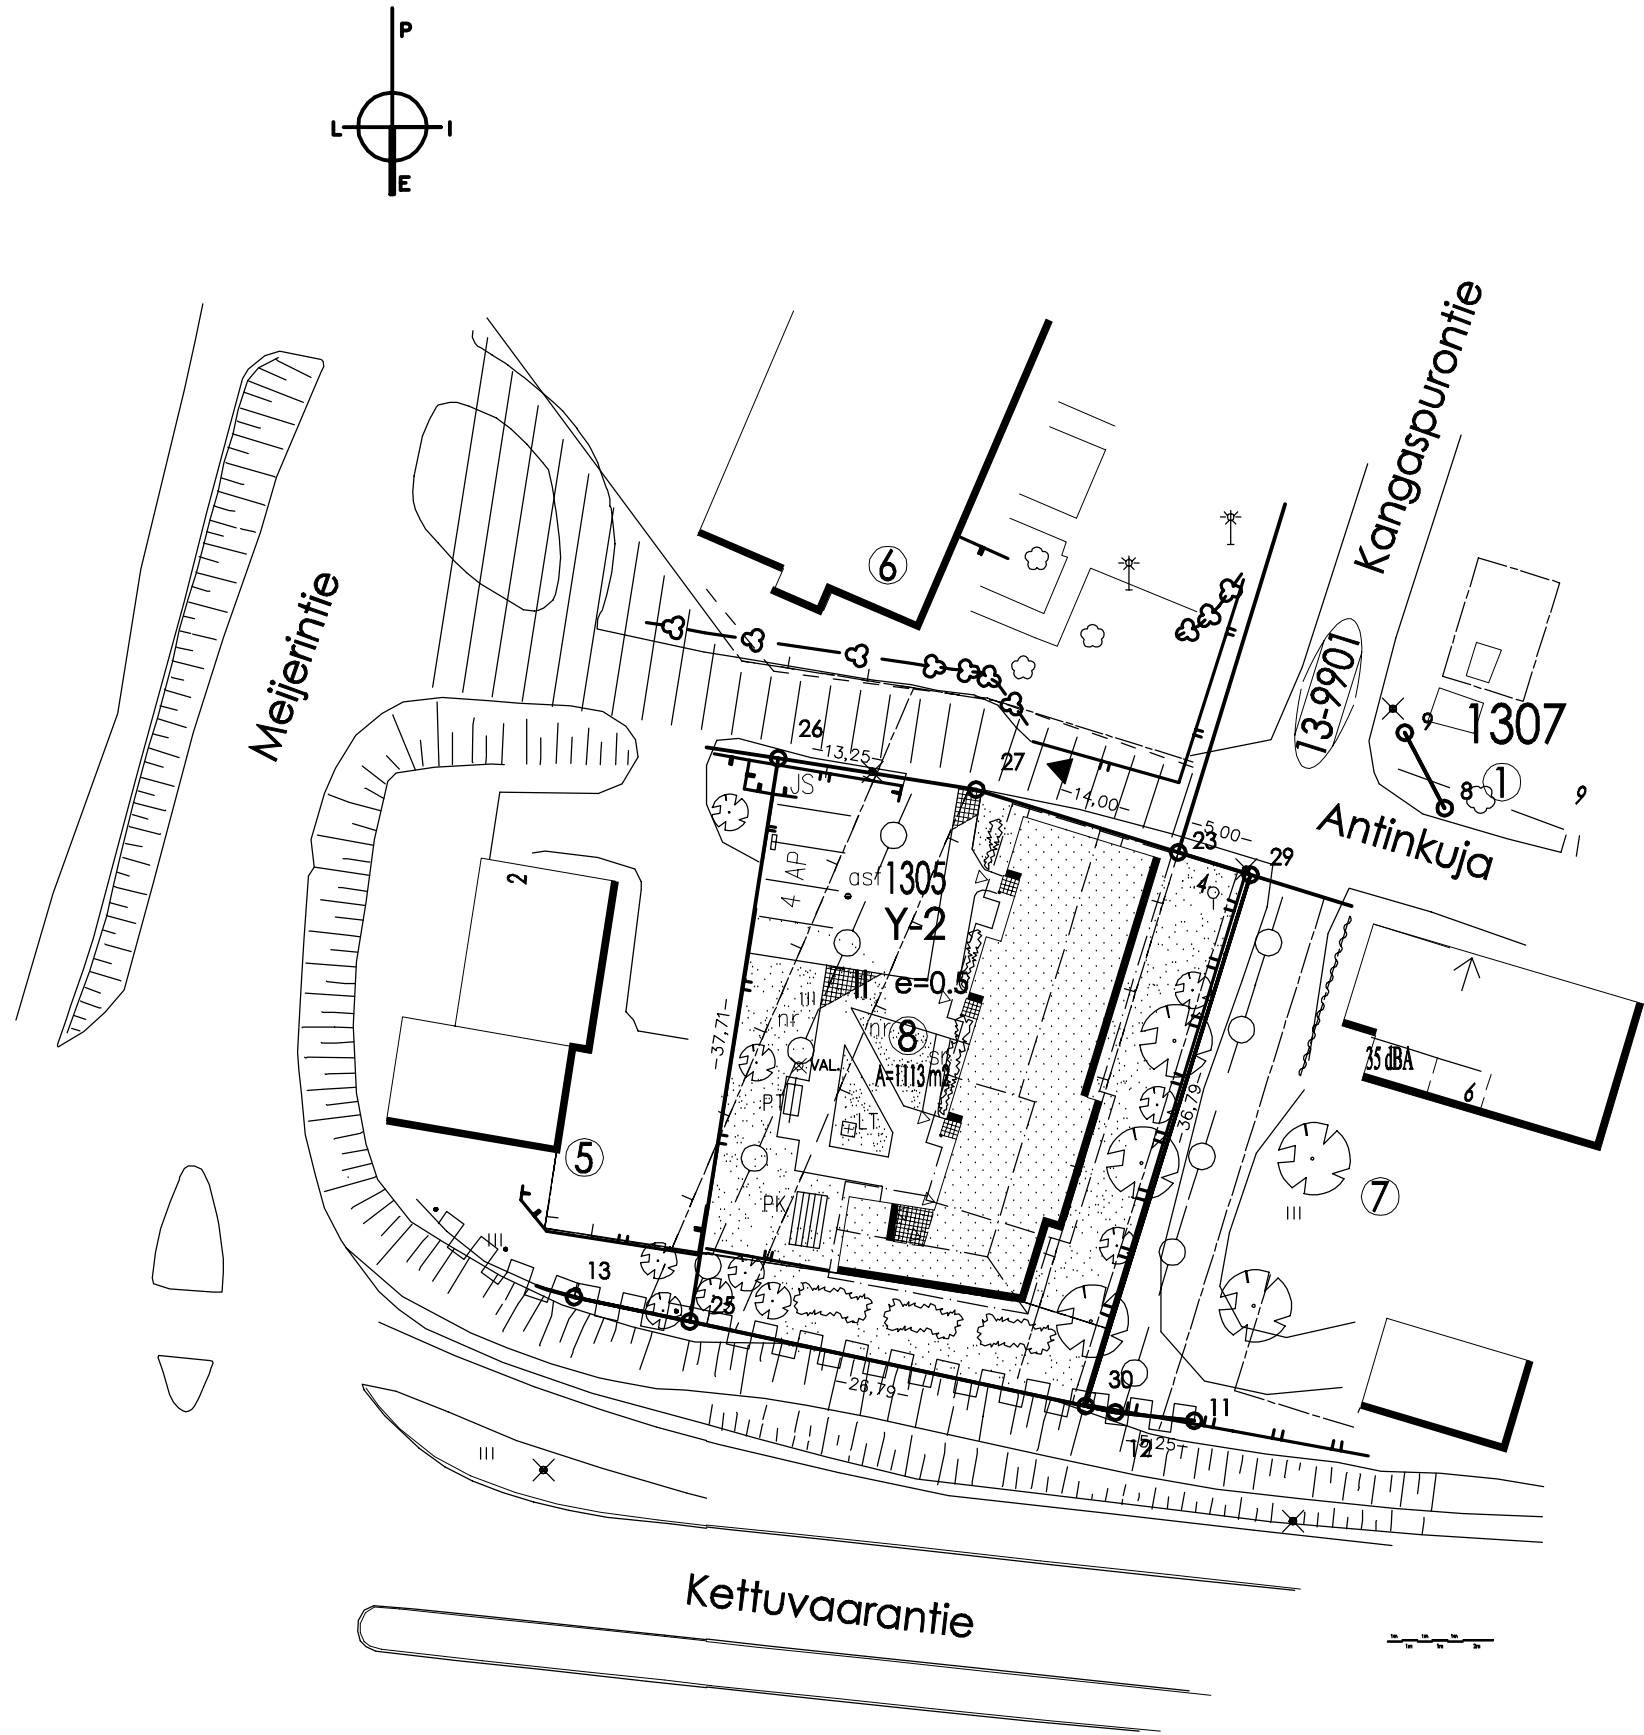

TON TIN PINTA–ALA 1113 m2
RAKENNUSOIKEUS 556 m2

LAAJUUSTIEDOT / KÄYTETTY RAKENNUSOIKEUS:

- NYKYISET RAKENNUKSET YHTEENSÄ 295 Kem2
- TILAVUUS 910 m3

LAAJUUSTIEDOISSA EI MUUTOKSIA

AUTOPAIKAT:

- AUTOPAIKKA VAATIMUS 1 AP KUTANKIN KERROSALAN 50 m2 KOHDEN.
- TONTILLA OSOITETTU 4 AUTOPAIKKAA

MERKINTÖJEN SELITYKSET:

- ✱ VAL. = PYLVÄSVALAISIN
- = AUTOLÄMMITYSPISTORASIA
- ~ = NYKYINEN PENSASISTUTUS
- ☼ ☼ = NYKYISTÄ PUUSTOA
- ~ = NURMIKKO, ENT
- ▤ = BETONIKIVEYS, ENT
- sr = NYKYINEN SORA
- SR = SORA
- JS = JÄTESÄILIÖ
- ▣ LT = LIPPUTANKO, ENT
- PT ▣ = PÖLYTYSTELINE, ENT
- PK ▣ = PYYKINKUIVAUSTELINE, ENT
- = TONTTIAITA, ENT

Rakennusta ei ole tarkemittattu.			
33641 Asumisen tukipiste, Antinkuja 4, 80100 Joensuu			04.02.2014
LOPPUPIIRUSTUS 21.5.2012			
Kaup.osa/Kylä 13	Korttel/Tila 1305	Tontti/RNo 8	Viranomaisen arkistointimerkintöjä varten
MUUTOS Työn nimi			Piirustuslaji PÄÄPIIRUSTUS Piirustuksen sisältö
ASUMISEN TUKIPISTE ANTINKUJA 4, 80100 JOENSUU			ASEMAPIIRROS 1:500
Suunnittelijan nimi, päiväys Rakennuttajatoimisto Protiimi Oy Kuurnankatu 37 80130 Joensuu 08.02.2012			Suunnitteluala, työn numero ja piirustuksen numero Muutos ARK 001 Tuomas Rintala RI