


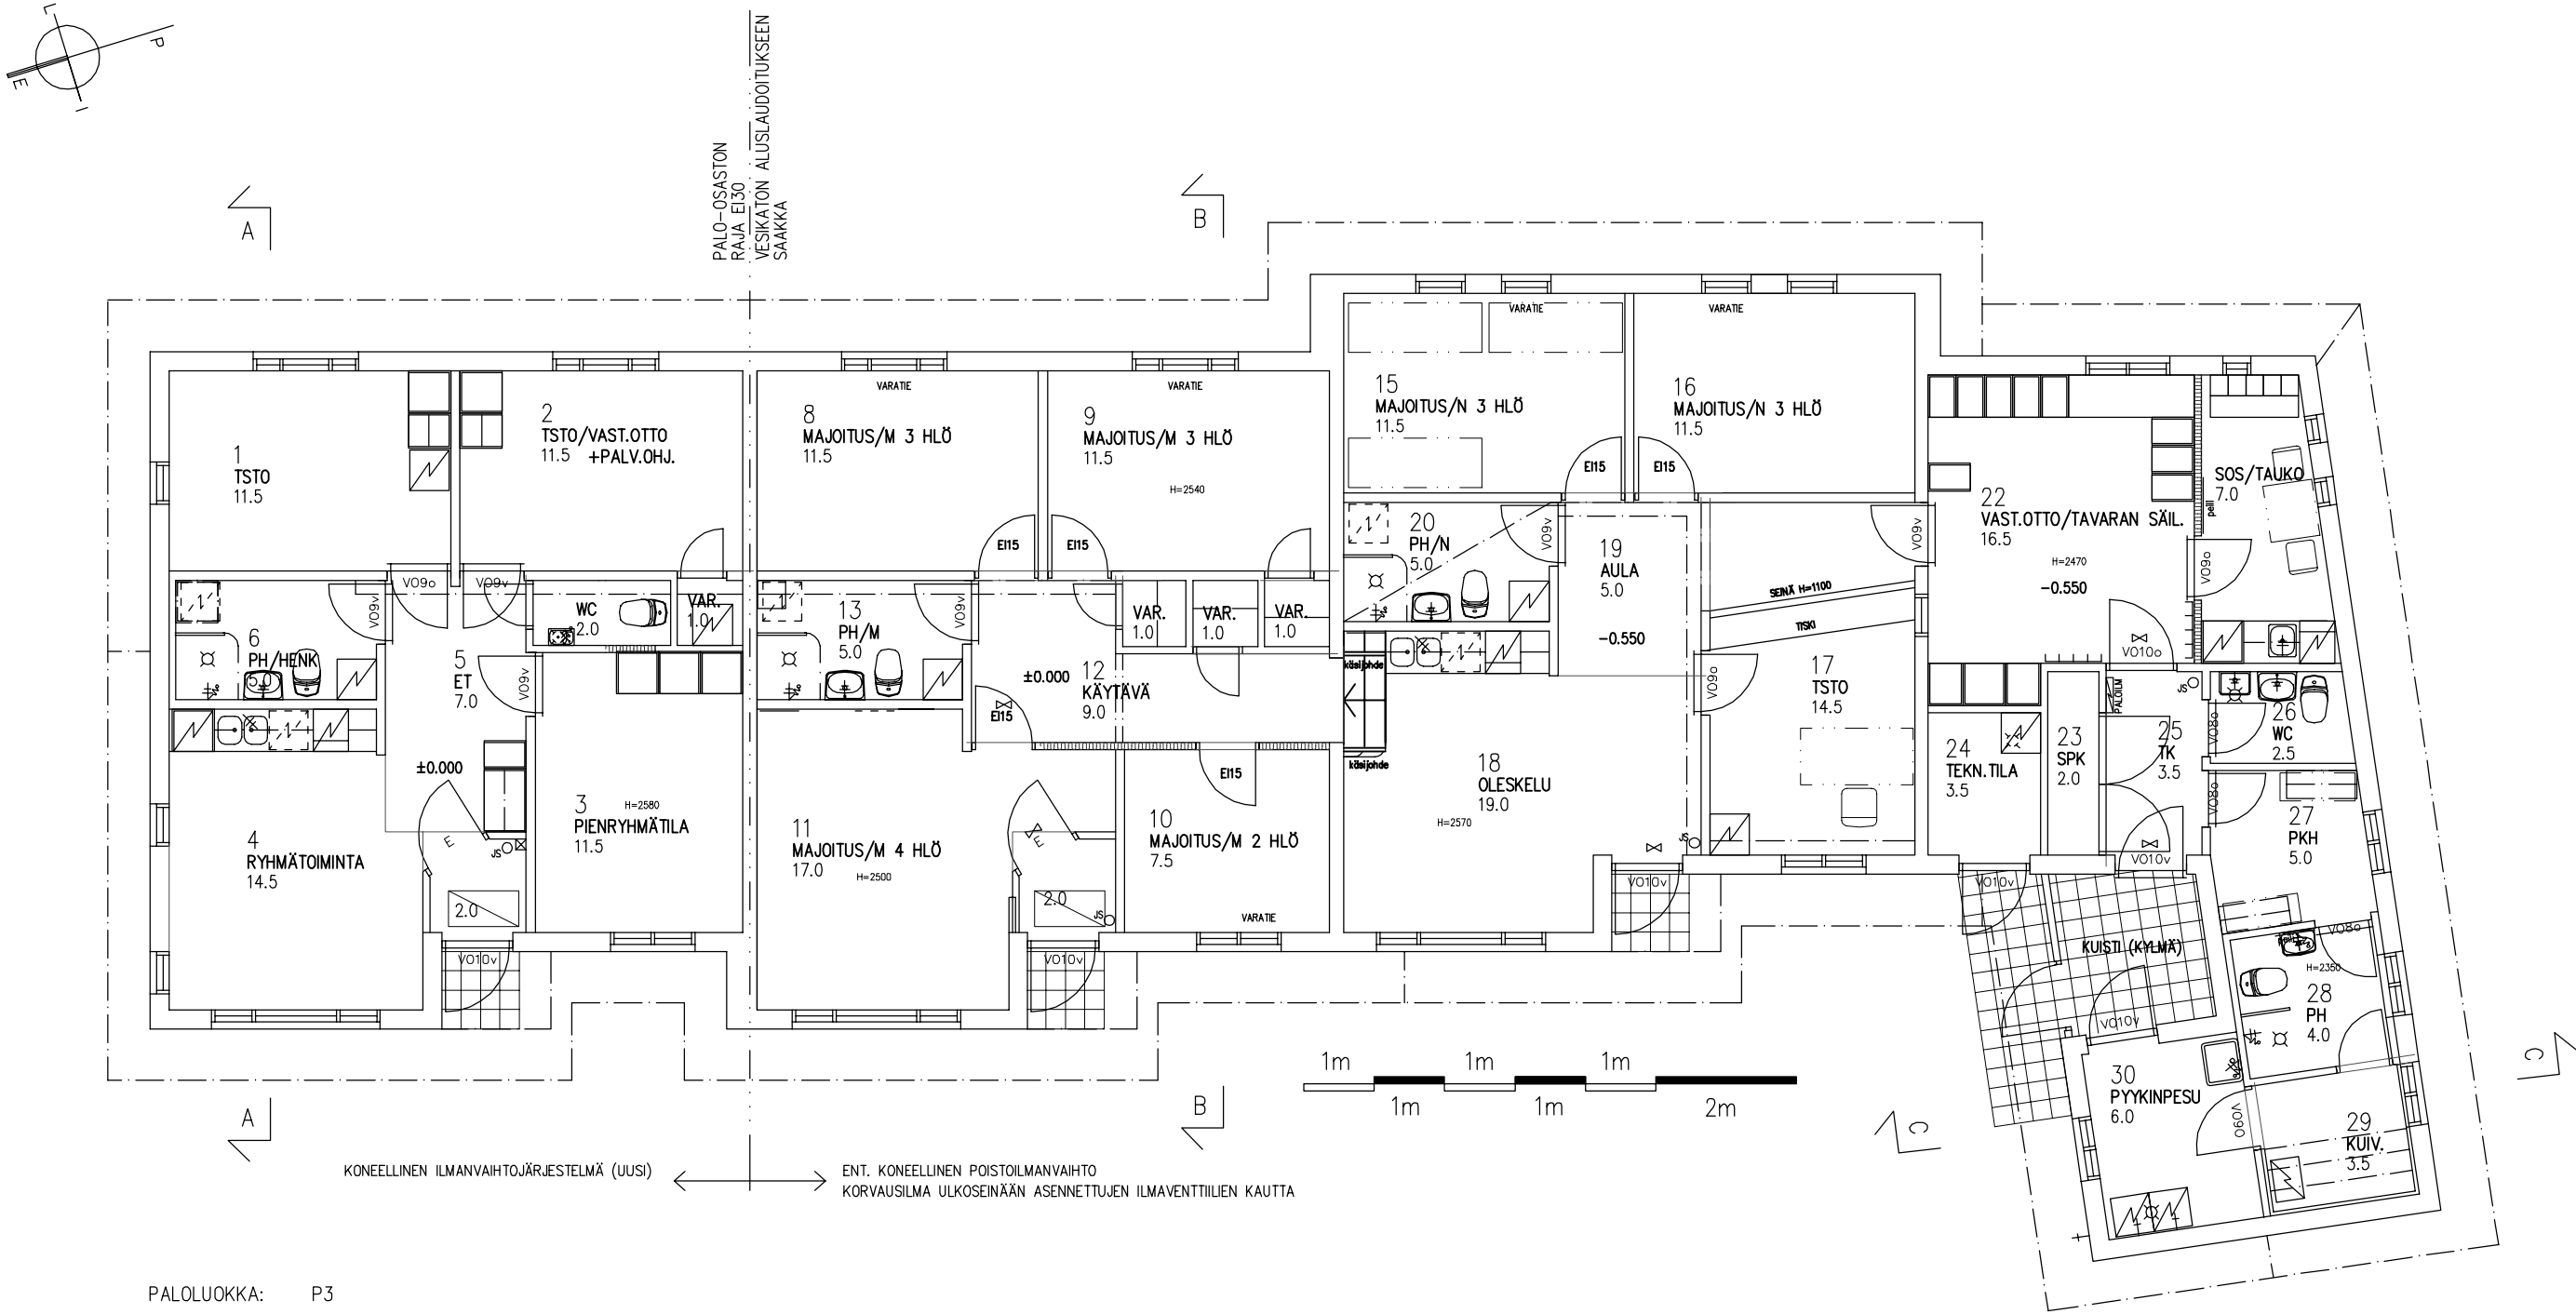

PALOLUOKKA: P3
KERROSLUKU: 1
KÄYTTÖTAPA: SOSIAALITOIMEN RAKENNUS (ASUMISEN TUKIPISTE)

RAKENNUS VARUSTETAAN:
- AUTOMAATTISELLA PALOILMOITINJÄRJESTELMÄLLÄ
- POISTUMISTEIDEN POISTUMISOPASTEILLA
- ALKUSAMMUTUSKALUSTOLLA: JAUHESAMMUTTIMET 6 KG (4 KPL)
- TOIMISTOTILOISSA LÄMMÖNTALTEENOTOLLA VARUSTETTU KONEELLINEN ILMANVAIHTOJÄRJESTELMÄLLÄ IV-SUUNNITELMIEN MUKAAN, MUISSA TILOISSA NYKYINEN KONEELLINEN POISTOILMANVAIHTO

MERKINTÖJEN SELITYKSIÄ:
= POISTUMISOPASTE (JÄLKIVALAISEVA)
VARATIE = POISTUMISOPASTE, VARATIE (IKKUNOISSA KIINTEÄT PAINIKKEET)
JS = JAUHESAMMUTIN

Rakennusta ei ole tarkemmitattu.			
33641 Asumisen tukipiste, Antinkuja 4, 80100 Joensuu			04.02.2014
LOPPUPIIRUSTUS 21.5.2012			
Kaup.osa/Kylä 13	Korttel/Tila 1305	Tontti/RNo 8	Viranomaisen arkistointimerkintöjä varten
MUUTOS			Piirustuslaji PÄÄPIIRUSTUS
Työn nimi			Piirustuksen sisältö
ASUMISEN TUKIPISTE			
ANTINKUJA 4, 80100 JOENSUU			POHJAPIIRUSTUS POHJA 1:100
Suunnittelijan nimi, päiväys Rakennuttajatoimisto Protiimi Oy Kuurnankatu 37 80130 Joensuu 08.02.2012 Tuomas Rintala RI			Suunnitteluala, työn numero ja piirustuksen numero Muutos ARK 002