



JULKISIVU LOUNAASEEN

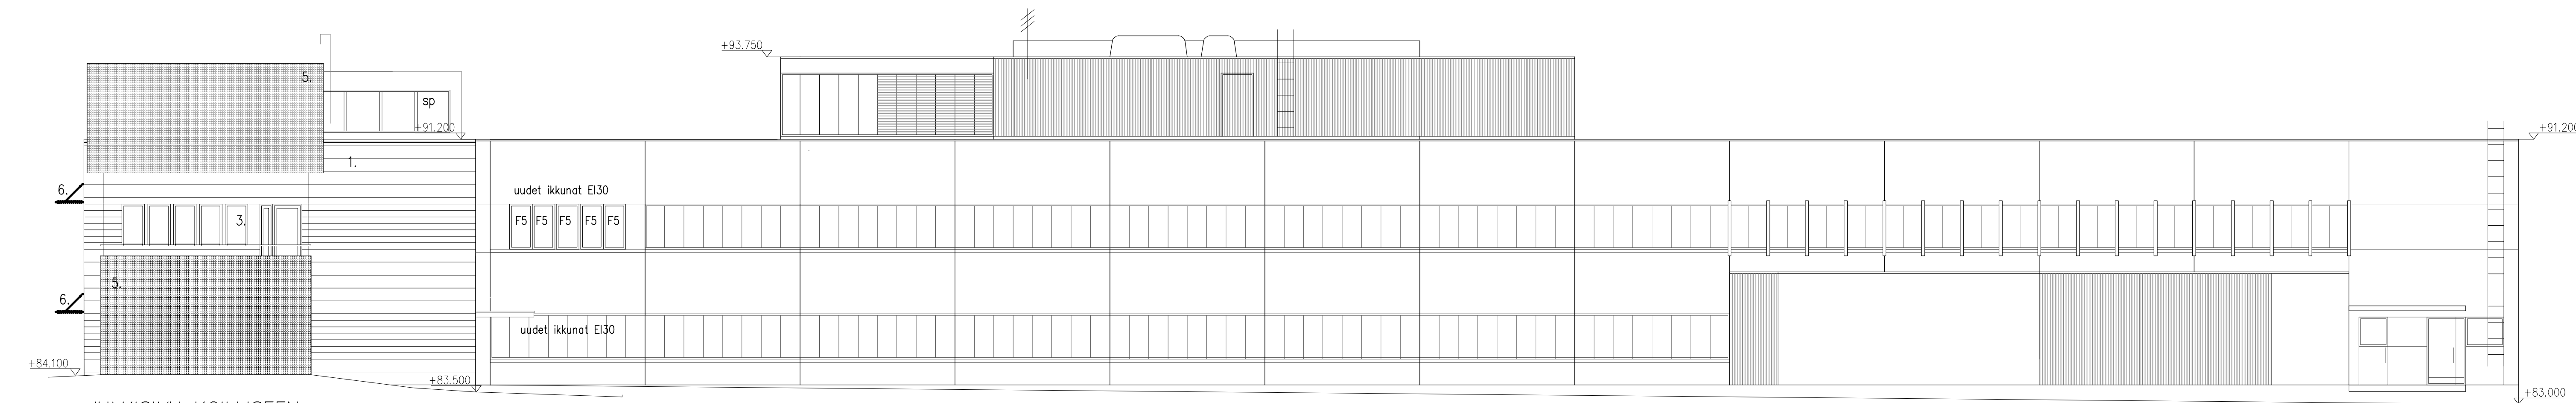

JULKISIVU KOILLISEEN

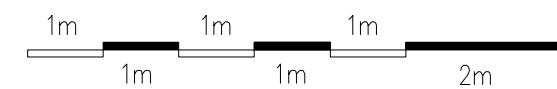

- JULKISIVUMATERIAALIT:
1. BETONIELEMENTTI, HIEPOESTY BETONIPINTA, SÄVY VAALEAN HARMAA, Kiviaines Paraisten valkoharmaa kalkkikivi, valkosementti
 2. JULKISIVULASI., VÄRISÄVY (tummaharmaa)
 3. PUU-/ ALUMIINI-IKKUNA, ULKOPUOLI RAL 7040
 4. ALUMIINIOVI, VÄRISÄVY RAL 9007
 - 4a.. ALUMIINI- IKKUNA, VÄRISÄVY RAL 9007
 5. KUUMASINKITTY RITILÄSÄLEIKKÖ, TAUSTA RUUKKI- PANEL MUOVIPINN. ELEMENTTI,VÄRI HOPEA
 6. POLTTOMAALATTU ALUMIINISÄLEIKKÖ, RAL 5005
 7. POLTTOMAALATTU ALUMIINIKASETTI, RAL 7040

73241 MUUNTAMONTIE 5 (TALO A), MUUNTAMONTIE 5, 80100 JOENSUU				16.05.2013	
LOPPUPIIRUSTUS 12.07.2012					
K.osa/Kylä 9	Kortteli/Tila 903	Tontti/Rn:o 30	Arkistointimerkinnät		
Rakennustoimenpide LAAJENNUS			Piirustuslaji PÄÄPIIRUSTUS	Juoks. n:o	
Rakennuskohde JOENSUUN VEDEN UUDET TOIMITILAT/ 2. VAIHE MUUNTAMONTIE 5 80100 JOENSUU			Piirustuksen sisältö JULKISIVUT KOILLISEEN JA LOUNAASEEN	Mittakaava 1:100	
			Hankenumero	Työnumero 571	571_JU
ARKKITEHTITOIMISTO ESA PIIRAINEN OY NISKAKATU 18 B 80 100 JOENSUU PUH.013-124111 FAX 013-124222 E-mail: ark@arkpi.net			31.12.2010	ARK 008	Plr. n:o Muutos