





JULKISIVU KAAKKOON

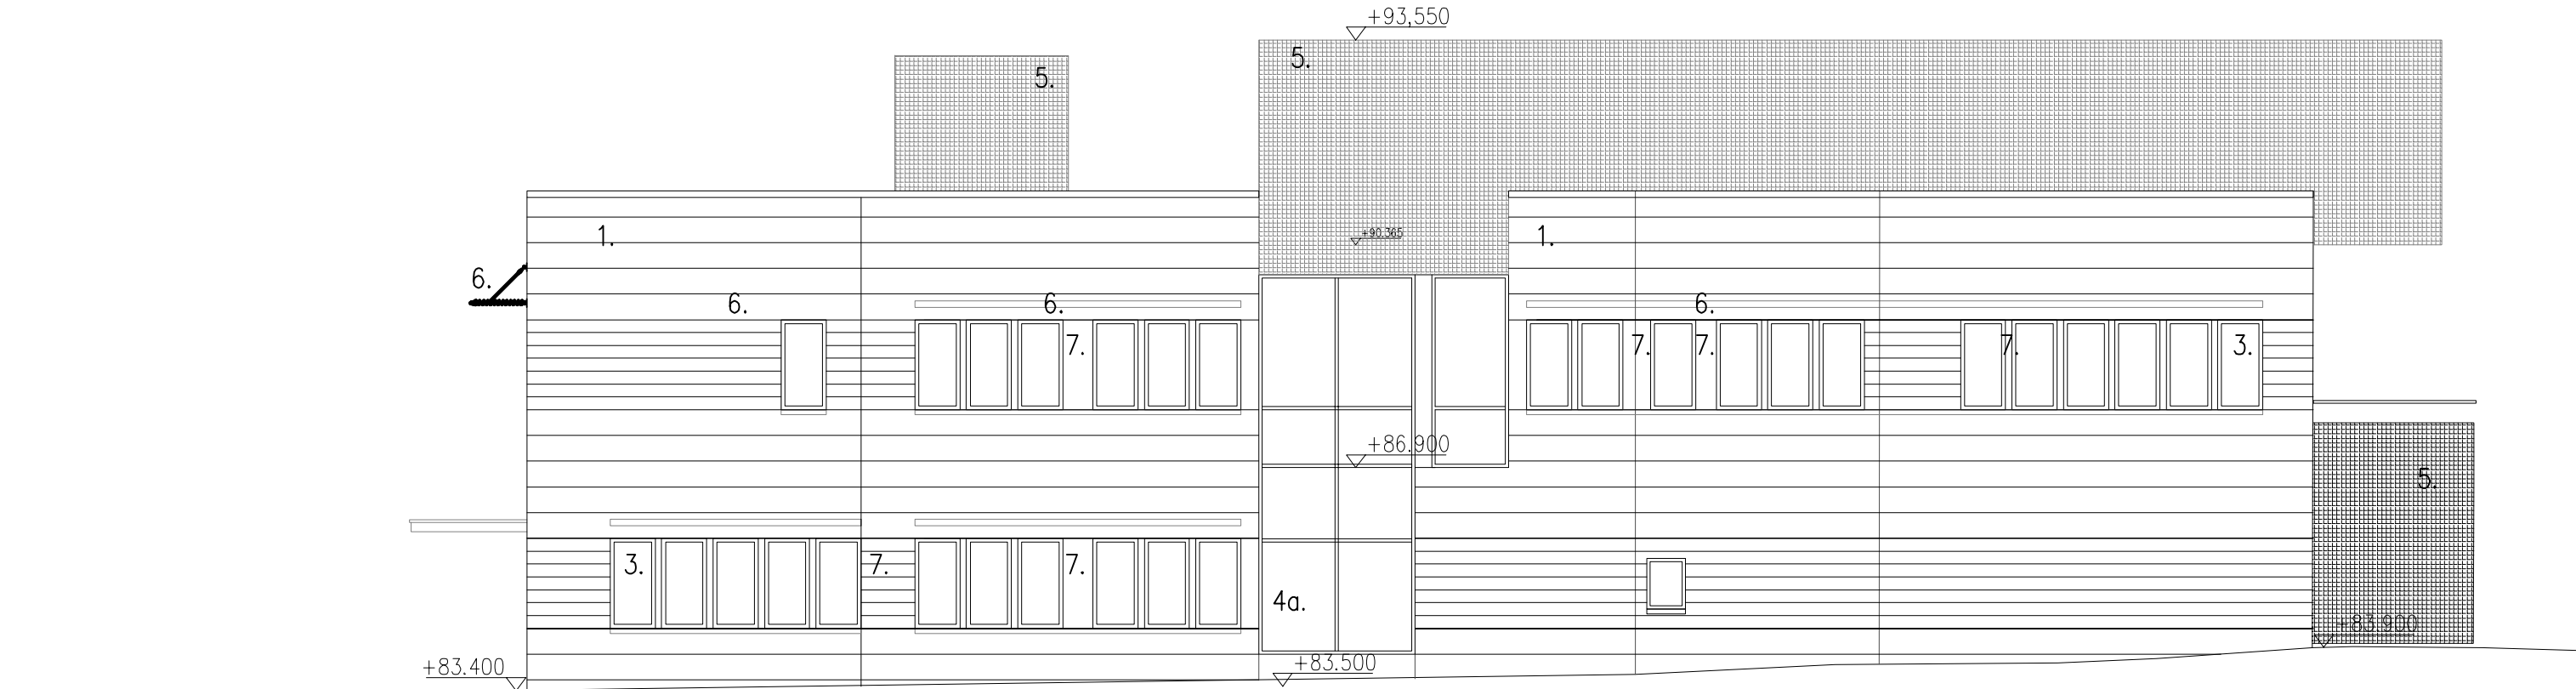

JULKISIVU LUOTEeseen

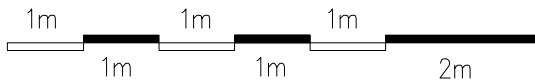

JULKISIVUMATERIAALIT:

1. BETONIELEMENTTI, HIEÑOPESTY BETONIPINTA, SÄVY VAALEAN HARMAA, Kiviaines Paraisten valkoharmaa kalkkikivi, valkosementti
2. JULKISIVULASI., VÄRISÄVY (tummaharmaa)
3. PUU–/ ALUMIINI–IKKUNA, ULKOPUOLI RAL 7040
4. ALUMIINIOVI, VÄRISÄVY RAL 9007
- 4a. ALUMIINI– IKKUNA, VÄRISÄVY RAL 9007
5. KUUMASINKITTY RITILÄSÄLEIKKÖ, TAUSTA RUUKKI– PANEL MUOVIPINN. ELEMENTTI,VÄRI HOPEA
6. POLTTOMAALATTU ALUMIINISÄLEIKKÖ, RAL 5005
7. POLTTOMAALATTU ALUMIINIKASETTI, RAL 7040

73241 MUUNTAMONTIE 5 (TALO A), MUUNTAMONTIE 5, 80100 JOENSUU				16.05.2013
LOPPUPIIRUSTUS 12.07.2012				
K.osa/Kylä 9	Kortteli/Tila 903	Tontti/Rn:o 30	Arkistointimerkinnot	
Rakennustoimenpide LAAJENNUS			Piirustustyyppi PÄÄPIIRUSTUS	Juoks. n:o
Rakennuskohde JOENSUUN VEDEN UUDET TOIMITILAT/ 2. VAIHE MUUNTAMONTIE 5 80100 JOENSUU			Piirustuksen sisältö JULKISIVUT KAAKKOON JA LUOTEeseen	Mittakaava 1:100
Hankenumero 31.12.2010			Työnumero 571 Tiedostonimi 571_JU Piir. n:o Muutos	009

ARKKITEHTITOIMISTO ESA PIIRAINEN OY
NISKAKATU 18 B 80100 JOENSUU Puh.013-124111 FAX 013-124222
E-mail: ark@arkpiir.net

ARK